


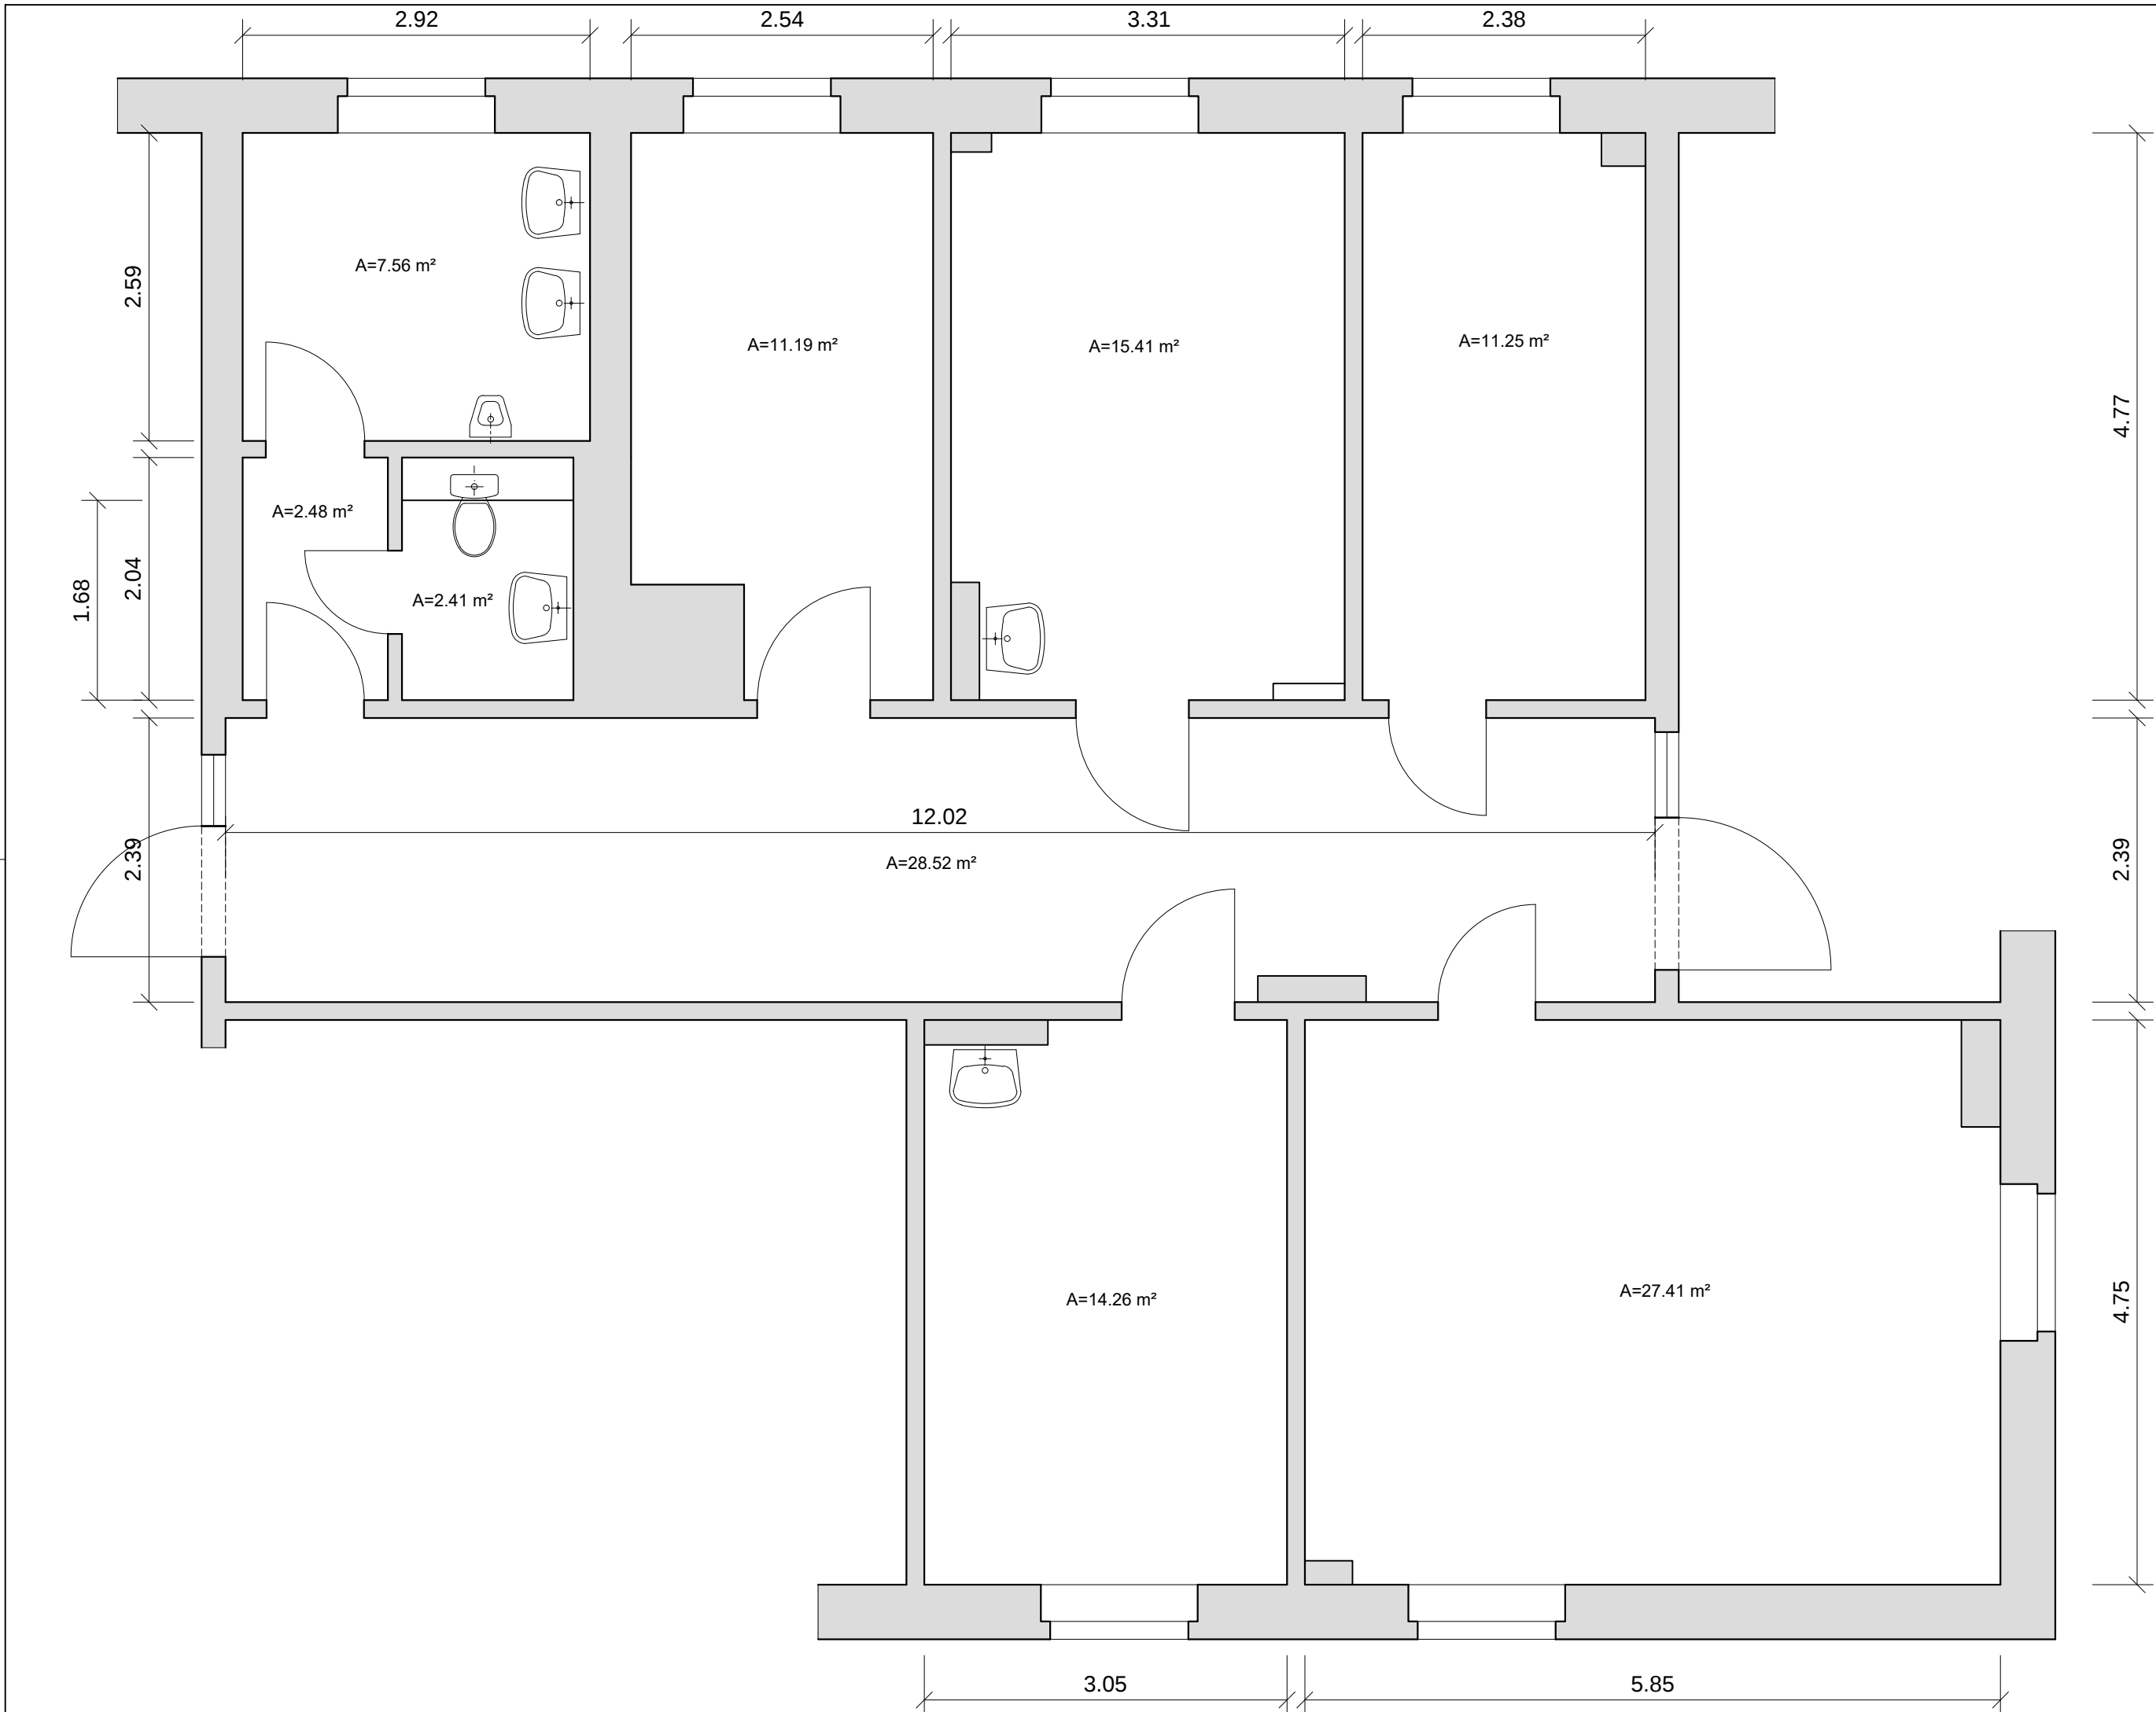

Bestandsplan Praxisräume
Ärztehaus Stollberg
Schillerstrasse 26

BAUHERR: Gesellschaft für Wohnungsbau mbH
Stollberg

DARSTELLUNG: GRUNDRISS 1. OBERGESCHOSS LINKS

MASZTAB: M 1:50